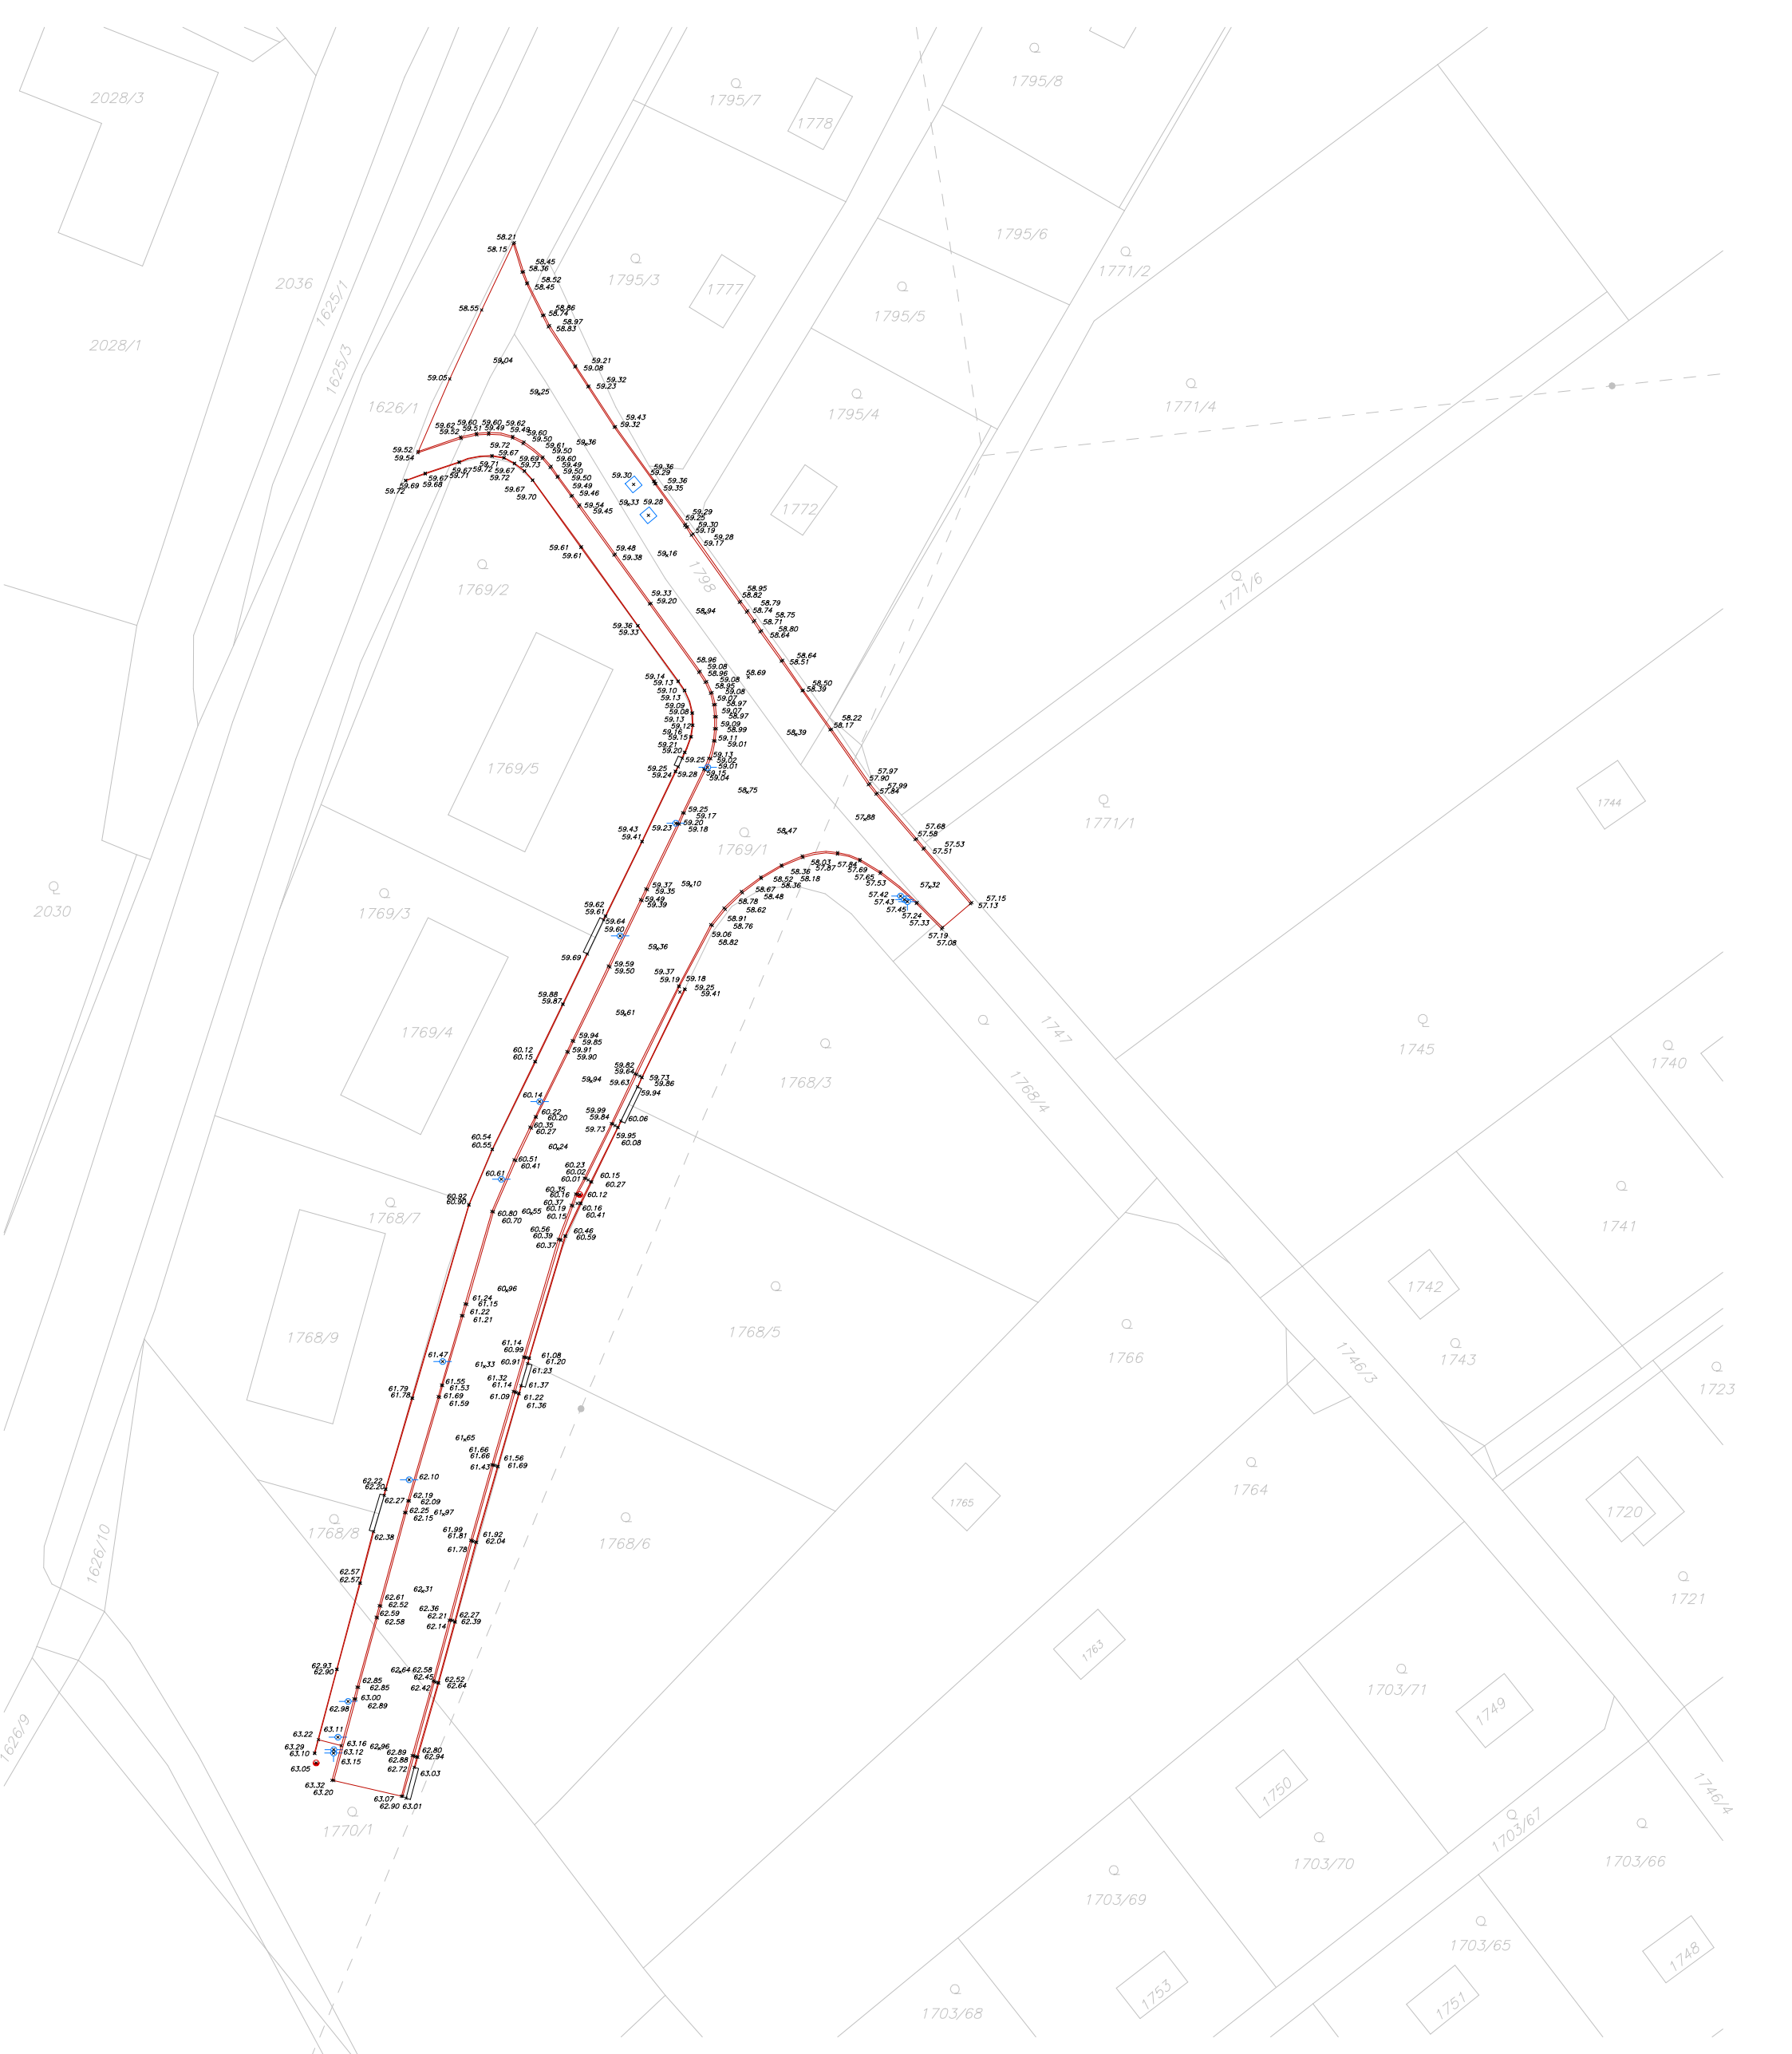

ZAMĚŘIL	VYPRACOVAL	Náležitostmi a přesností	Ing. Tomáš Podpěra Horní 460 Kamenné Žehrovice 273 01 tel. 605 240 672	
Ing. Tomáš Podpěra	Ing. Tomáš Podpěra	odpovídá právním předpisům.		
18. 9. 2018	26. 9. 2018	Ev. č.: Dat.:		
Zaměření skutečného provedení komunikace Libušín k. ú. Libušín			Souř. systém: S-JTSK	Zak. č. 216/2018
ZADAVATEL: R.I.P. spol. s. r. o.			Výšk. systém: Bpv	Měřítko: 1:500